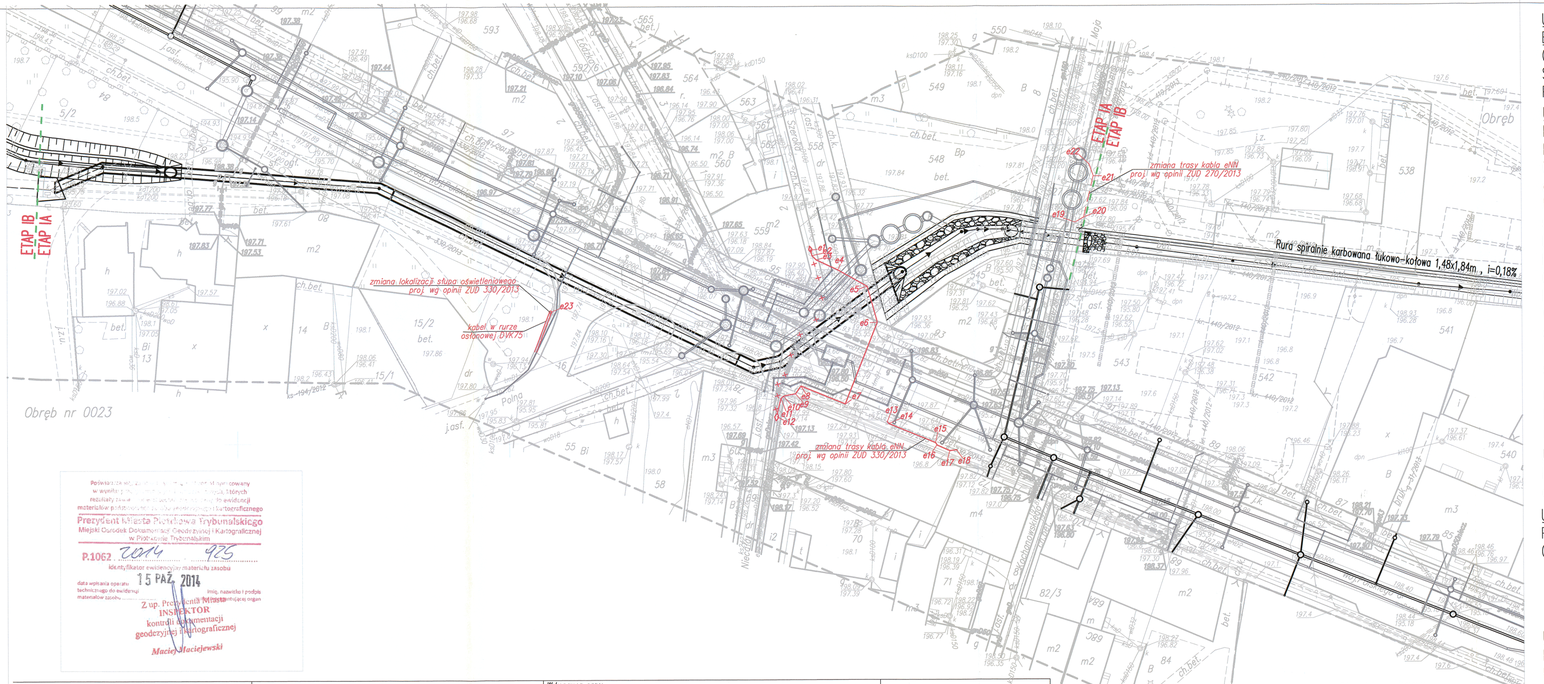

Jednostka ewidencyjna: 106201_1 Piotrków Trybunalski
Obręb: 0046 działka: 546, obręb: 0023 działki: 3/2, 5/1
RZEKA STRAWA
Oznaczenie kancelaryjne: IMG.6640.619.2014
Układ współrzędnych prostokątnych płaskich: 2000/7
Układ wysokości: Kronsztadt 60

Mapa do celów projektowych skala 1:500

oznaczenie obszaru aktualizacji ----------

Wykonanie niniejszej mapy nie było poprzedzone ustaleniami dotyczącymi ewentualnych służebności gruntowych obciążających grunty położone w granicach projektowanej inwestycji budowlanej.

Wykonawca prac:

Data opracowania mapy 12.09.2014

Nie wyklucza się istnienia w terenie innych niż wykazanych na niniejszej mapie urządzeń podziemnych, które nie były zgłoszone do inwentaryzacji. Za przewody nie zgłoszone do inwentaryzacji geodezyjnej wykonawca niniejszej mapy nie ponosi odpowiedzialności.

Punkty osnowy geodezyjnej podlegają ochronie (Ustawa z dn. 17.05.1989 r. Prawo Geodezyjne i Kartograficzne. Rozporządzenie Ministra Spraw Wewnętrznych i Administracji z dn. 15.04.1999 r. – Dziennik Ustaw Nr 45 poz. 454)

Uwaga nr 1:
ETAP I przebudowy podzielono na ETAPY Ia oraz Ib
Odcinek od węzła ST1 km 12+510 do węzła ST11 km 12+842.4 oraz od węzła ST18.2 13+047 do węzła ST28 km 13+296 – ETAP Ib
Pozostały odcinek przbudowy rzeki Strawy – ETAP Ia

Uwaga nr 2.
Prace budowlane w rejonie zbliżeń do infrastruktury elektroenergetycznej wkonywać ręcznie pod nadzorem PGE Dystrybucja S.A. Oddział Łodź Teren Rejon Energetyczny Piotrków Trybunalski.
W miejscach zbliżej w planie jak i zbliżeń wysokościowych zastsować w każdym przypadku rurę ochronną dwudzielną AROT na kabele energetyczne.
Prace w miejscach zbliżeń z infrastrukturą elektroenergetyczną wykonywać ręcznie z zachowaniem szczególnej ostrożności.

Uwaga nr 3:
Prace budowlane w rejonie zbliżeń do infrastruktury telekomunikacyjnej wkonywać ręcznie pod nadzorem Orange Polska S.A. Hurt Dostarczanie i Serwis Usług Dział Ewidencji i Zarządzania Danymi o Infrastrukturze 1– Łódź.
W miejscach zbliżej w planie jak i zbliżeń wysokościowych zastsować w każdym przypadku rurę ochronną dwudzielną AROT na kabele telekomunikacyjne
Prace w miejscach zbliżeń z infrastrukturą telekomunikacyjną wykonywać ręcznie z zachowaniem szczególnej ostrożności.

Uwaga nr 4:
Prace budowlane w rejonie zbliżeń do infrastruktury gazowej w planie jak i wysokościowe wykonywać ręcznie lub pod nadzorem PSG Sp. z o.o. Oddział w Warszawie Zakład w Łodzi RDG Piotrków Tryb.

Uwaga nr 5:
Prace budowlane związane z budową infrastruktury wodociągowej, kanalizacji sanitarnej, kanalizacji deszczowej wykonywać pod nadzorem i w uzgodnieniu z PWIK Sp. z o.o.

Uwaga nr 6:
Prace budowlane związane z budowąinfrastruktury gazowej wykonywać pod nadzorem PSG Sp. z o.o. Oddział w Warszawie, Zakład w Łodzi RDG Piotrków Tryb.

Uwaga nr 7:
Prace budowlane związane z budową infrastruktury elektroenergetycznej wykonywać pod nadzorem PGE Dystrybucja S.A. Oddział Łodź Teren Rejon Energetyczny Piotrków Trybunalski.

Uwaga nr 8:
Prace budowlane związane z budową infrastruktury telekomunikacyjnej wykonywać pod nadzorem Orange Polska S.A. Hurt Dostarczanie i Serwis Usług Dział Ewidencji i Zarządzania Danymi o Infrastrukturze 1– Łódź.

Uwaga nr 9:
Projekt zagospodarowania terenu rozpatrywać łącznie z projektami budowlanymi i wykonawczymi wszstkich branż.

LEGENDA

1	ETAP Ib / ETAP Ia	Etapowanie inwestycji
2		Likwidacja istniejącej infrastruktury energetycznej
3		Projektowane kable energetyczne
4		

NAZWA ZADANIA

REGULACJA RZEKI STRAWY

TYTUŁ PROJEKTU: **PROJEKT BUDOWLANY, REGULACJI, PRZEBUDOWY I BUDOWY PRZYKRYCIA RZEKI STRAWY W PIOTRKOWIE TRYBUNALSKIM NA ODCINKU: OD UL. MICKIEWICZA DO AL. ARMII KRAJOWEJ - etap Ia Przebudowa rzeki Strawy na odcinku od ul. 1-go Maja do połączenia z istn. kanałem w Placu im. M Rawity-Witanowskiego (od węzła ST11 km 12+842,4 do węzła ST18.2 km 13+047)** — ETAP: Ia

TYTUŁ: **Projekt rozwiązania kolizji kabli energetycznych oraz kanalizacji teletechnicznej w związaku z przebudową rzeki Strawy** — NUM: V

INWESTOR:
MIASTO PIOTRKÓW TRYBUNALSKI
PASAŻ RUDOWSKIEGO 10
97-300 PIOTRKÓW TRYB.

GENERALNY PROJEKTANT:
"P.P.W. "BIOPROJEKT"
Grzegorz Jaśki
ul. Fabryczna 26
97-310 Moszczenica

NAZWA I ADRES DO KORESPONDENCJI:
**97-300 Piotrków Tryb.
ul. Armii Krajowej 22b/9
(0044) 737-09-10
biuro@bioprojekt.pl**

NR KONTRAKTU: -
NR UMOWY: -
DATA UMOWY:

JEDNOSTKA PROJEKTUJĄCA:
Zakład Projektowo-Usługowy DELTA
ul. Kwiatowa 52, 97-300 Piotrków Tryb.

NR KONTRAKTU: -
DATA: -
NR RYSUNKU: ----------

IMIĘ I NAZWISKO	NR UPRAWNIEŃ	PODPIS
PROJEKTANT BRANŻA ENERGETYCZNA: Andrzej Gaszczyński	372/94/WŁ	
~~PROJEKTANT BRANŻA TELEKOMUNIKACYJNA: Robert Wiśniewski~~	~~497/Dn/97/WŁ~~	
ASYSTENT PROJEKTANTA: Jacek Jakubowski		

FAZA: PROJEKT BUDOWLANY	OZNACZENIE FAZY: PB
BRANŻA: ELEKTRYCZNA	OZNACZENIE BRANŻY OGÓLNE: E
TYTUŁ RYSUNKU: PROJEKT ZAGOSPODAROWANIA TERENU	OZNACZENIE RYSUNKU SZCZEGÓŁOWE: PZT
SKALA: 1:500	NR RYSUNKU: PB-E -01
DATA: 2015.02	REWIZJA: 00