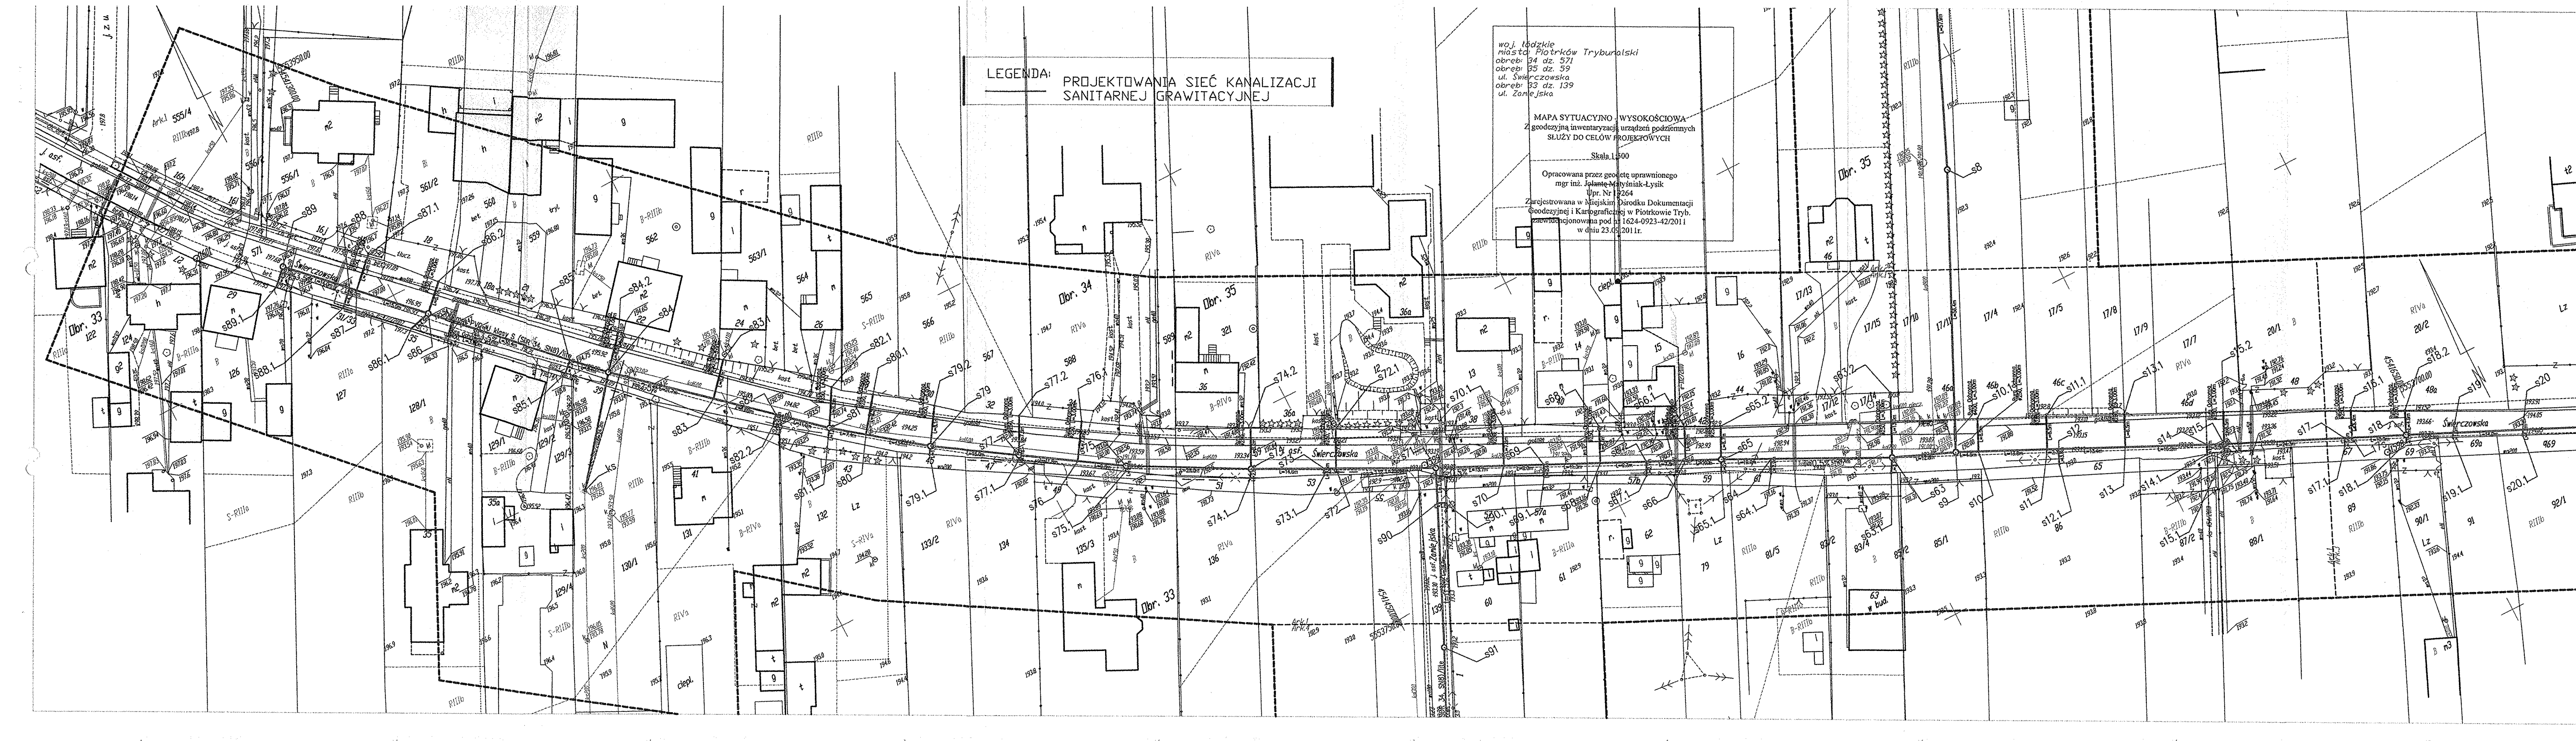

LEGENDA: PROJEKTOWANIA SIEĆ KANALIZACJI SANITARNEJ GRAWITACYJNEJ

woj. łódzkie
miasto: Piotrków Trybunalski
obręb: 34 dz. 571
obręb: 35 dz. 59
ul. Świerczowska
obręb: 33 dz. 139
ul. Zamiejska

MAPA SYTUACYJNO - WYSOKOŚCIOWA
Z geodezyjną inwentaryzacją urządzeń podziemnych
SŁUŻY DO CELÓW PROJEKTOWYCH

Skala 1:500

Opracowana przez geodetę uprawnionego
mgr inż. Jolantę Matyśniak-Łysik
Upr. Nr 19264
Zarejestrowana w Miejskim Ośrodku Dokumentacji
Geodezyjnej i Kartograficznej w Piotrkowie Tryb.
zaewidencjonowana pod nr 1624-0923-42/2011
w dniu 23.09.2011r.

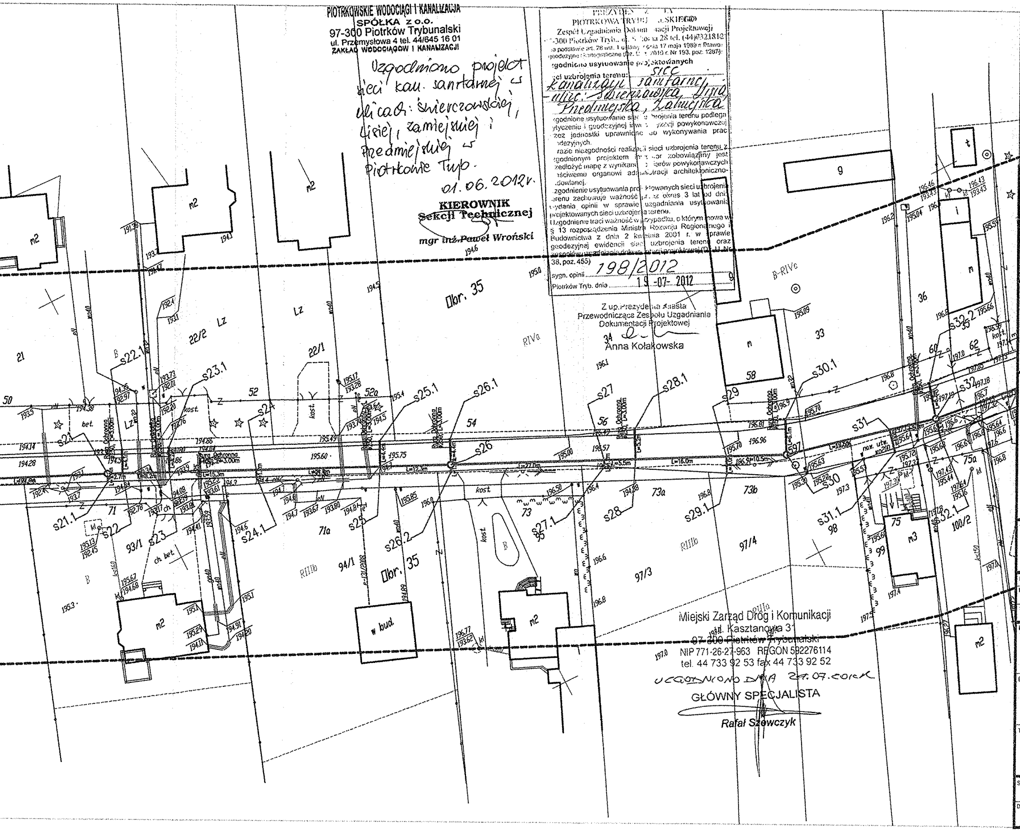

PIOTRKOWSKIE WODOCIĄGI I KANALIZACJA
SPÓŁKA z o.o.
97-300 Piotrków Trybunalski
ul. Przemysłowa 4 tel. 44/645 16 01
ZAKŁAD WODOCIĄGÓW I KANALIZACJI

Uzgodniono projekt sieci kan. sanitarnej w ulicach: Świerczowskiej, Lisiej, Zamiejskiej i Przedmiejskiej w Piotrkowie Tryb.
01.06.2012r.

KIEROWNIK
Sekcji Technicznej
mgr inż. Paweł Wroński

PREZYDENT MIASTA
PIOTRKOWA TRYBUNALSKIEGO
Zespół Uzgadniania Dokumentacji Projektowej
97-300 Piotrków Tryb., ul. Szkolna 28 tel. (44)7321812
na podstawie art. 28 ust. 1 ustawy z dnia 17 maja 1989 r. Prawo geodezyjne i kartograficzne (Dz. U. z 2010 r. Nr 193, poz. 1287)
uzgodniono usytuowanie projektowanych
sieci uzbrojenia terenu: sieć kanalizacji sanitarnej ulic: Świerczowska, Lisia, Przedmiejska, Zamiejska

Uzgodnione usytuowanie sieci uzbrojenia terenu podlega wytyczeniu i geodezyjnej inwentaryzacji powykonawczej przez jednostki uprawnione do wykonywania prac geodezyjnych.
W razie niezgodności realizacji sieci uzbrojenia terenu z uzgodnionym projektem inwestor zobowiązany jest przedłożyć mapę z wynikami pomiarów powykonawczych właściwemu organowi administracji architektoniczno-budowlanej.
Uzgodnienie usytuowania projektowanych sieci uzbrojenia terenu zachowuje ważność przez okres 3 lat od dnia wydania opinii w sprawie uzgadniania usytuowania projektowanych sieci uzbrojenia terenu.
Uzgodnienie traci ważność w przypadku, o którym mowa w § 13 rozporządzenia Ministra Rozwoju Regionalnego i Budownictwa z dnia 2 kwietnia 2001 r. w sprawie geodezyjnej ewidencji sieci uzbrojenia terenu oraz zespołów uzgadniania dokumentacji projektowej (Dz. U. Nr 38, poz. 455)

sygn. opinii 198/2012 9
Piotrków Tryb. dnia 19-07-2012

Z up. Prezydenta Miasta
Przewodnicząca Zespołu Uzgadniania Dokumentacji Projektowej
Anna Kołakowska

Miejski Zarząd Dróg i Komunikacji
ul. Kasztanowa 31
97-300 Piotrków Trybunalski
NIP 771-26-27-963 REGON 592276114
tel. 44 733 92 53 fax 44 733 92 52
Uzgodniono dnia 27.07.2012r.
GŁÓWNY SPECJALISTA
Rafał Szewczyk

REW.	ZAKRES REWIZJI	DATA
■ ■ ■	....	....

TYTUŁ PROJEKTU
ROZBUDOWA KANALIZACJI SANITARNEJ ORAZ BUDOWA SIECI WODOCIĄGOWYCH W RAMACH PROJEKTU FUNDUSZU SPÓJNOŚCI pn. "MODERNIZACJA I ROZBUDOWA OCZYSZCZALNI ŚCIEKÓW W PIOTRKOWIE TRYB' Nr CCI2004/PL/16/C/PE/033

TYTUŁ OPRACOWANIA
BUDOWA SIECI KAN. SANITARNEJ W ULICACH ŚWIERCZOWSKIEJ, ZALESICKIEJ, ZAMIEJSKIEJ, PRZEDMIEJSKIEJ, LISIEJ I GRABSKIEJ W PIOTRKOWIE TRYB - część.2 ul.Świerczowska, Lisia, Zamiejska i Przedmiejska

INWESTOR
MIASTO PIOTRKÓW TRYBUNALSKI
PASAŻ RUDOWSKIEGO 10
97–300 PIOTRKÓW TRYB.

GENERALNY PROJEKTANT
P.P.W."BIOPROJEKT"
GrzegorzJaśki
ul. Fabryczna26
97-310 Moszczenica

ADRES DO KORESPONDENCJI:
97-300 Piotrków Tryb.
ul. Armii Krajowej 22b/9
(044) 737-09-10
bioprojekt@interia.pl
bioprojekt@bioprojekt.com.pl

NR KONTRAKTU: 1/2008
NR UMOWY: 159/FS/M/08
DATA UMOWY: 01.02.2008r.

JEDNOSTKA PROJEKTOWA
P.P.W. "BIOPROJEKT"
Grzegorz Jaśki
ul. Fabryczna 26
97-310 Moszczenica

NR KONTRAKTU: 2/2008/1
DATA: 09.08.2007r.
NR RYSUNKU:

IMIĘ I NAZWISKO	NR UPRAWNIEŃ	PODPIS:
PROJEKTANT: MGR INŻ. GRZEGORZ JAŚKI	LOD/1653/PWOS/11	
SPRAWDZAJĄCY:		

FAZA PROJEKT BUDOWLANY	OZNACZENIE FAZY PB
BRANŻA SANITARNA	OZNACZENIE BRANŻY OGÓLNE IS
TYTUŁ RYSUNKU PROJEKT ZAGOSPODAROWANIA TERENU	OZNACZENIE RYSUNKU SZCZEGÓŁOWE PZT
SKALA 1:500 DATA 2011.12 NR RYSUNKU PB-IS-02	REWIZJA 00