Miejski Zarząd Dróg i Komunikacji
ul.Belzacka 176
97-300 Piotrków Trybunalski
NIP 771-26-27-963 REGON 592276114
tel. 44/733 92 53 Fax 44/733 92 52

UZGODNIONO ZGODNIE Z PT. 07 ZARZĄDZENIA
GŁÓWNY SPECJALISTA
Rafał Szewczyk

PROJEKT TECHNICZNY UZGODNIONO w Miejskim Zakładzie Gospodarki Komunalnej Sp. z o.o. w Piotrkowie Tryb. ul. Przemysłowa 4 w zakresie przyłącza wodociągowego - kanalizacji sanitarnej z uwagami:

Piotrków Tryb., dnia 28.08.2008

KIEROWNIK SEKCJI TECHNICZNEJ
Janusz Kaczmarek
Upr. bud. UAN V/8388/26/90

woj. łódzkie
m. PIOTRKÓW TRYB.
obr. 21
ul. Curie Skłodowskiej
dz.151
Mapa służy d/c projektowych

Osnowa: układ współrzędnych "1965"
Poziom odniesienia : Kronsztadt
Wykonano na podstawie mapy syt-wys. ,132.222.243.3 (322) oraz pomiaru uzupełniającego wyk.przez GEO-CENTER s.c

Granice działek wniesiono zgodnie z ewidencją gruntów.
Mapa aktualna na dzień 31.01.2008r
Urządzenia projektowane sprawdzono w ZUD.

zakres opracowania

Mapa sytuacyjno – wysokościowa z geodezyjną inwentaryzacją urządzeń podziemnych
Skala 1:500

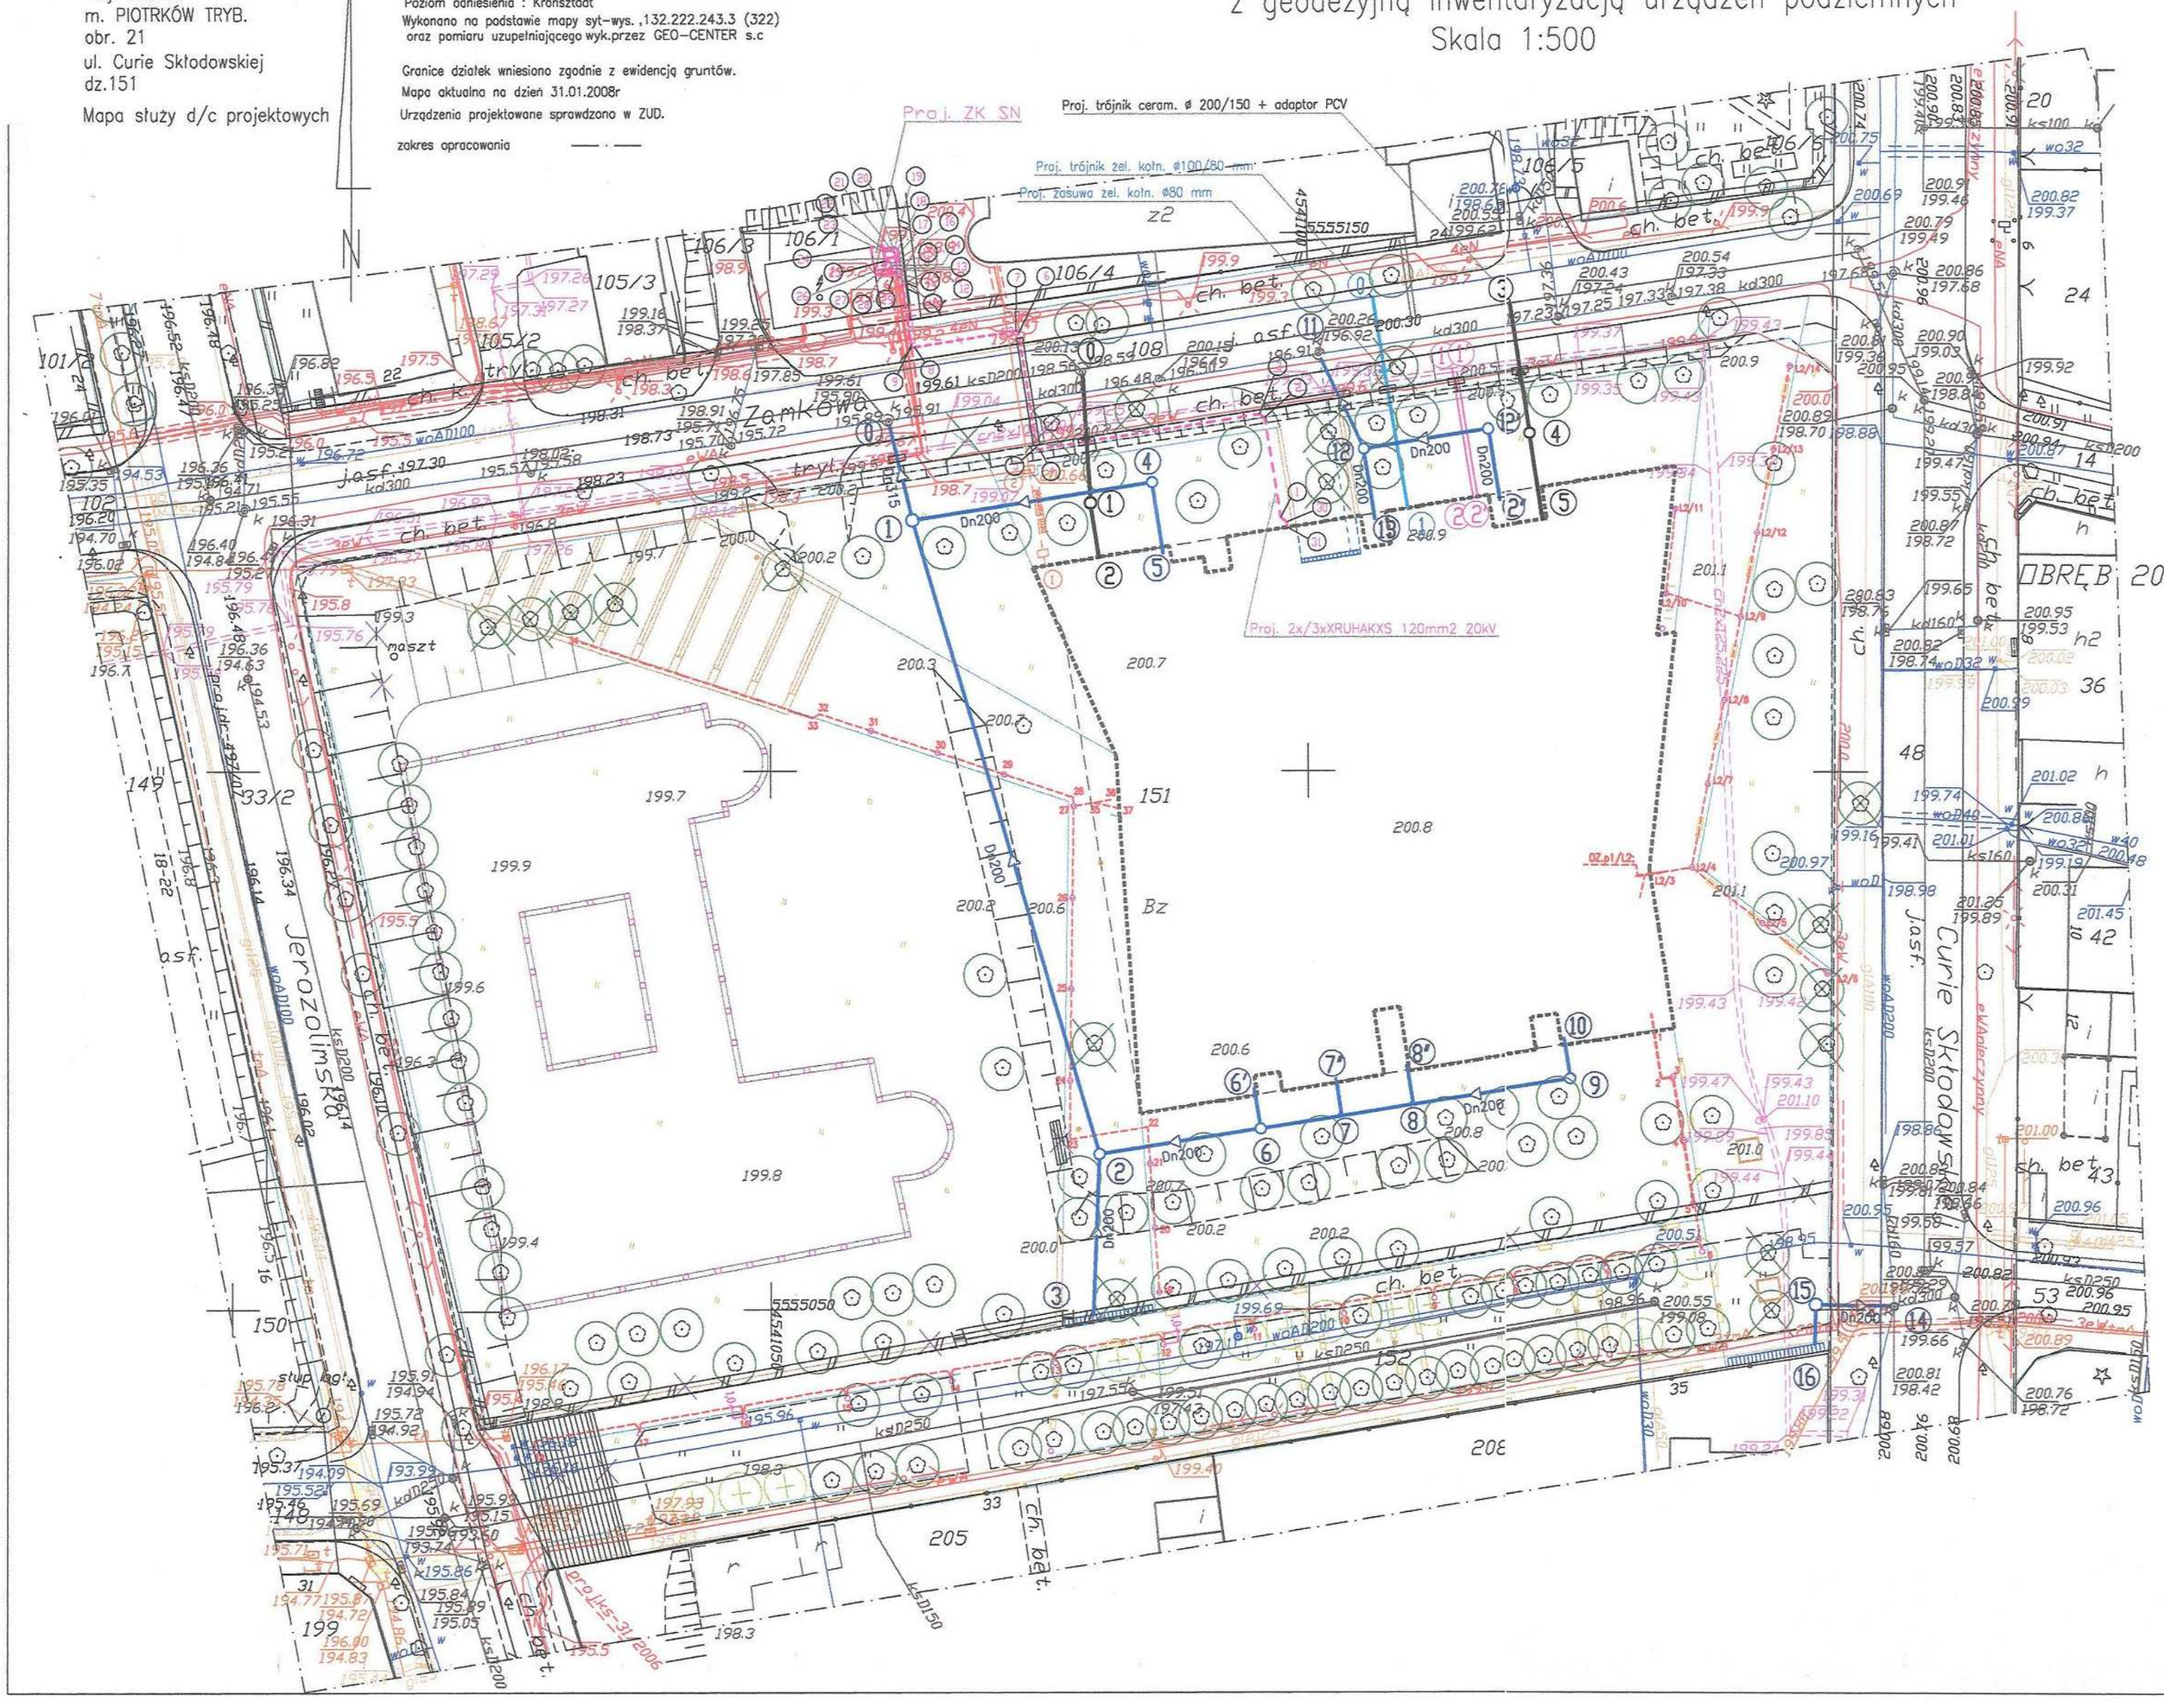

LEGENDA:

- projektowane przyłącze wodociągowe z rur PE SDR11 PN 12,5 Dn-90mm
- projektowane przyłącza kanalizacji sanitarnej z rur PCV Dn-160/4,7mm
- projektowane przyłącze kanalizacji deszczowej i wewnętrzna sieć odwadniająca z rur PCV Dn-315/9,2 i Dn200/5,9 mm
- projektowane przyłącze c.o. - rury preizolowane 2x 80/160 mm
- projektowane przyłącze elektryczne
- projektowane kable oświetlenia zewnętrznego
- projektowana kanalizacja telefoniczna
- budynek projektowany
- obrys podziemia projektowanego budynku
- oświetlenie posadzkowe w obrysie murów klasztoru
- oświetlenie parkowe
- mała architektura - rzeźba
- drzewa istniejące
- drzewa do usunięcia
- drzewa projektowane
- trawnik
- schody terenowe każdy bieg 3x15x35
- ławki
- kratki ACO

PREZYDENT MIASTA PIOTRKOWA TRYBUNALSKIEGO
Zespół Uzgadniania Dokumentacji Projektowej
97-300 Piotrków Tryb. ul.Szkolna 28 tel.7321812

Na podstawie art.28 ust.1 ustawy z dnia 17 maja 1989 r. Prawo geodezyjne i kartograficzne (Dz.U. z 2000 r. Nr 100,poz.1086 i Nr 120, poz. 1268)
uzgadnia/nie uzgadnia projektowanych sieci uzbrojenia terenu: sieć kan. deszcz. wewn. Linia eNN kabl. oświetl. terenu wewn. ul. M.C. Skłodowskiej dz. nr 151
Proj. zam. sz. do ZUDP-219/08

Uzgodnienie/e z wyłączeniem/ami dotyczy/ą terenu podlega wyłącznie/ą geodezyjnej inwentaryzacji powykonawczej przed odbiorem, która należy wykonać przed geodezytą.
W ramie uzgodnionej mapy nie uzgodnienia terenu z uzgodnionym projektem inwestycji należy zgłosić do przebudowy nie z wynikami pomiarów powykonawczych właściwemu organowi administracji architektoniczno-budowlanej.
Uzgodnienie usytuowania projektowanych sieci uzbrojenia terenu zachowuje ważność przez okres 3 lat od dnia wydania opinii w sprawie uzgodnienia usytuowania projektowanych sieci uzbrojenia terenu. Uzgodnienie traci ważność w przypadku, o którym mowa w § 13 rozporządzenia Ministra Rozwoju Regionalnego i Budownictwa z dnia 2 kwietnia 2001 r. w sprawie geodezyjnej ewidencji sieci uzbrojenia terenu oraz zespołów uzgadniania dokumentacji projektowej (Dz.U.Nr 38, poz.456).

sygn. opinii 356/2008
Piotrków Tryb. dnia 29 SIE. 2008

Z up. Prezydenta Miasta
Przewodnicząca Zespołu Uzgadniania Dokumentacji Projektowej
Anna Kołakowska

Biuro Projektów Budownictwa Ogólnego BUDOPOL SA
00-060 Warszawa, ul. Królewska 27, tel. (48 22) 653 33 42, faks (48 22) 827 78 20

Obiekt:
Miejska Biblioteka Publiczna w Piotrkowie Trybunalskim

Adres:
ul. Marii Curie-Skłodowskiej, Piotrków Trybunalski

Inwestor:
Gmina Piotrków Trybunalski, Pasaż Rudowskiego 10, 97-300 Piotrków Trybunalski

Projektant:	Nr uprawnień:	Podpisy:	Stadium:	
mgr inż. Eugeniusz Sęk	NB.IV.7342/65/97		PROJEKT BUDOWLANY	
Zespół projektowy:			Specjalność:	Symbol:
				symbol
			Data:	Skala:
			maj 2008	1:500
Sprawdził:	Nr uprawnień:	Podpis:	Nr rysunku: obiekt-faza-branża-grupa.nr-rewizja	
			BPT-PB-S-01	

Treść rysunku:
PLAN ZAGOSPODAROWANIA - Zewnętrzna infrastruktura techniczna
przyłącza: wodociągowe, kanalizacji sanitarnej, kanalizacji deszczowej z wewnętrzną siecią odwadniającą, przyłącze ciepłownicze, energetyczne i telefoniczne oraz kable oświetlenia zewnętrznego