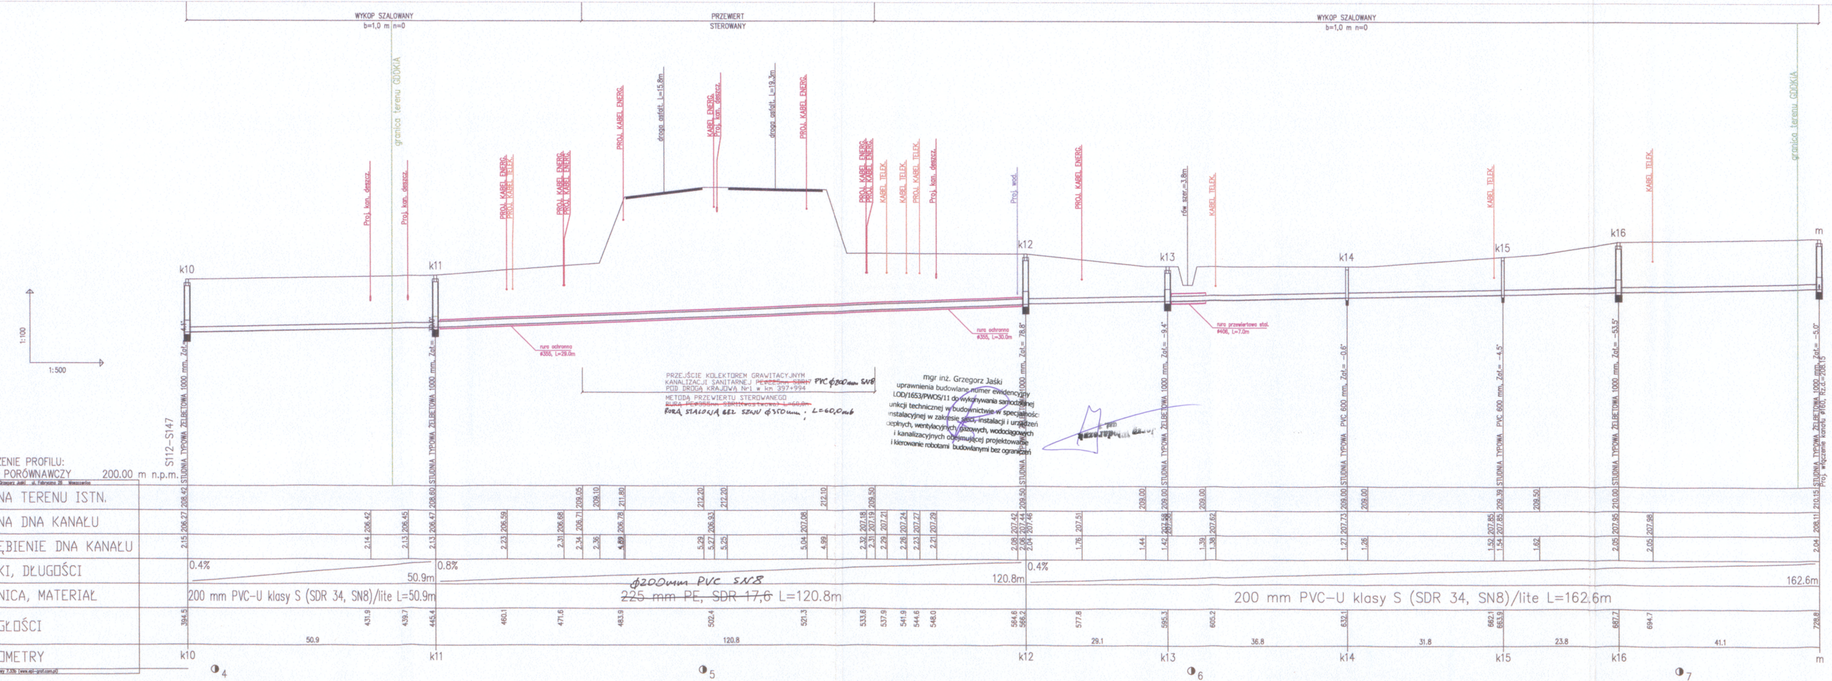

mgr inż. Grzegorz Jaśki
uprawnienia budowlane, numer ewidencyjny ~~LOD/1653/PWOS/11~~ do wykonywania samodzielnej funkcji technicznej w budownictwie w specjalności instalacyjnej w zakresie sieci, instalacji i urządzeń cieplnych, wentylacyjnych, gazowych, wodociągowych i kanalizacyjnych oraz sprawdzającej projektowanie i kierowanie robotami budowlanymi bez ograniczeń

Ujednolniono dokumentację w Generalnej Dyrekcji Dróg Krajowych i Autostrad Oddział w Łodzi, ul. Tuwima 7
z dnia 04 LIP. 2013
Nr GDDKiA O/L 2-3-
mgr Dorota Zdrojewska

KOPIA URZĘDU WOJEWÓDZKIEGO W ŁODZI
WYCIĄG Z TWÓJ PROJEKT
ZGODNOŚĆ KOPII Z ORYGINAŁEM POTWIERDZAM
dnia 2013-07-04

		DATA
RDK	ZAKRES REWIZJI	

TYTUŁ PROJEKTU:
BUDOWA SIECI KAN. SANITARNEJ W UL. SŁOWACKIEGO ORAZ W UL. PRZYLEGŁYCH WRAZ Z PRZEDŁUŻENIEM KOLEKTORA Nr III W PIOTRKOWIE TRYB - część. 2

TYTUŁ OPRACOWANIA:
PROJEKT PRZEJŚCIA KOLEKTOREM GRAWITACYJNYM KANALIZACJI SANITARNEJ POD DROGĄ KRAJOWĄ Nr 1 W MIEJSCOWOŚCI PIOTRKÓW TRYBUNALSKI

INWESTOR:
MIASTO PIOTRKÓW TRYBUNALSKI
PASAŻ RUDOWSKIEGO 10
97-300 PIOTRKÓW TRYB.

GENERALNY PROJEKTANT:
P.P.W."BIOPROJEKT"
GrzegorzJaśki
ul. Fabryczna26
97-310 Moszczenica

ADRES DO KORESPONDENCJI:
97-300 Piotrków Tryb.
ul. Armii Krajowej 22b/9
(044) 737-09-10
bioprojekt@interia.pl
bioprojekt@bioprojekt.com.pl

NR KONTRAKTU: 1/2008
NR UMOWY: 159/PTL/N/08
DATA UMOWY: 01.02.2009r.

JEDNOSTKA PROJEKTUJĄCA:
P.P.W. "BIOPROJEKT"
Grzegorz Jaśki
ul. Fabryczna 26
97-310 Moszczenica

NR KONTRAKTU: 2/2008/1
DATA: 29.08.2007r.
NR RYSUNKU:

MGR I NAZWISKO: mgr Inż. GRZEGORZ JAŚKI
UPRAWNIENIA: ~~LOD/1653/PWOS/11~~ LOD/0479/PWOS/14
PODPIS:
OPRACOWAŁ: mgr Inż. GRZEGORZ JAŚKI
SPRAWDZIŁ: mgr Inż. ANDRZEJ KOZŁOWSKI

FAZA: PROJEKT BUDOWLANY — OZNACZENIE FAZY: PB
BRANŻA: SANITARNA — OZNACZENIE BRANŻY OGÓLNE: IS
TYTUŁ RYSUNKU: PROFIL PODŁUŻNY SIECI KAN. SANIT. — OZNACZENIE RYSUNKU SZCZEGÓŁOWE: PZT
SKALA: 1:100/500
DATA: 2013.03
NR RYSUNKU: PB-IS-02
REWIZJA: 00