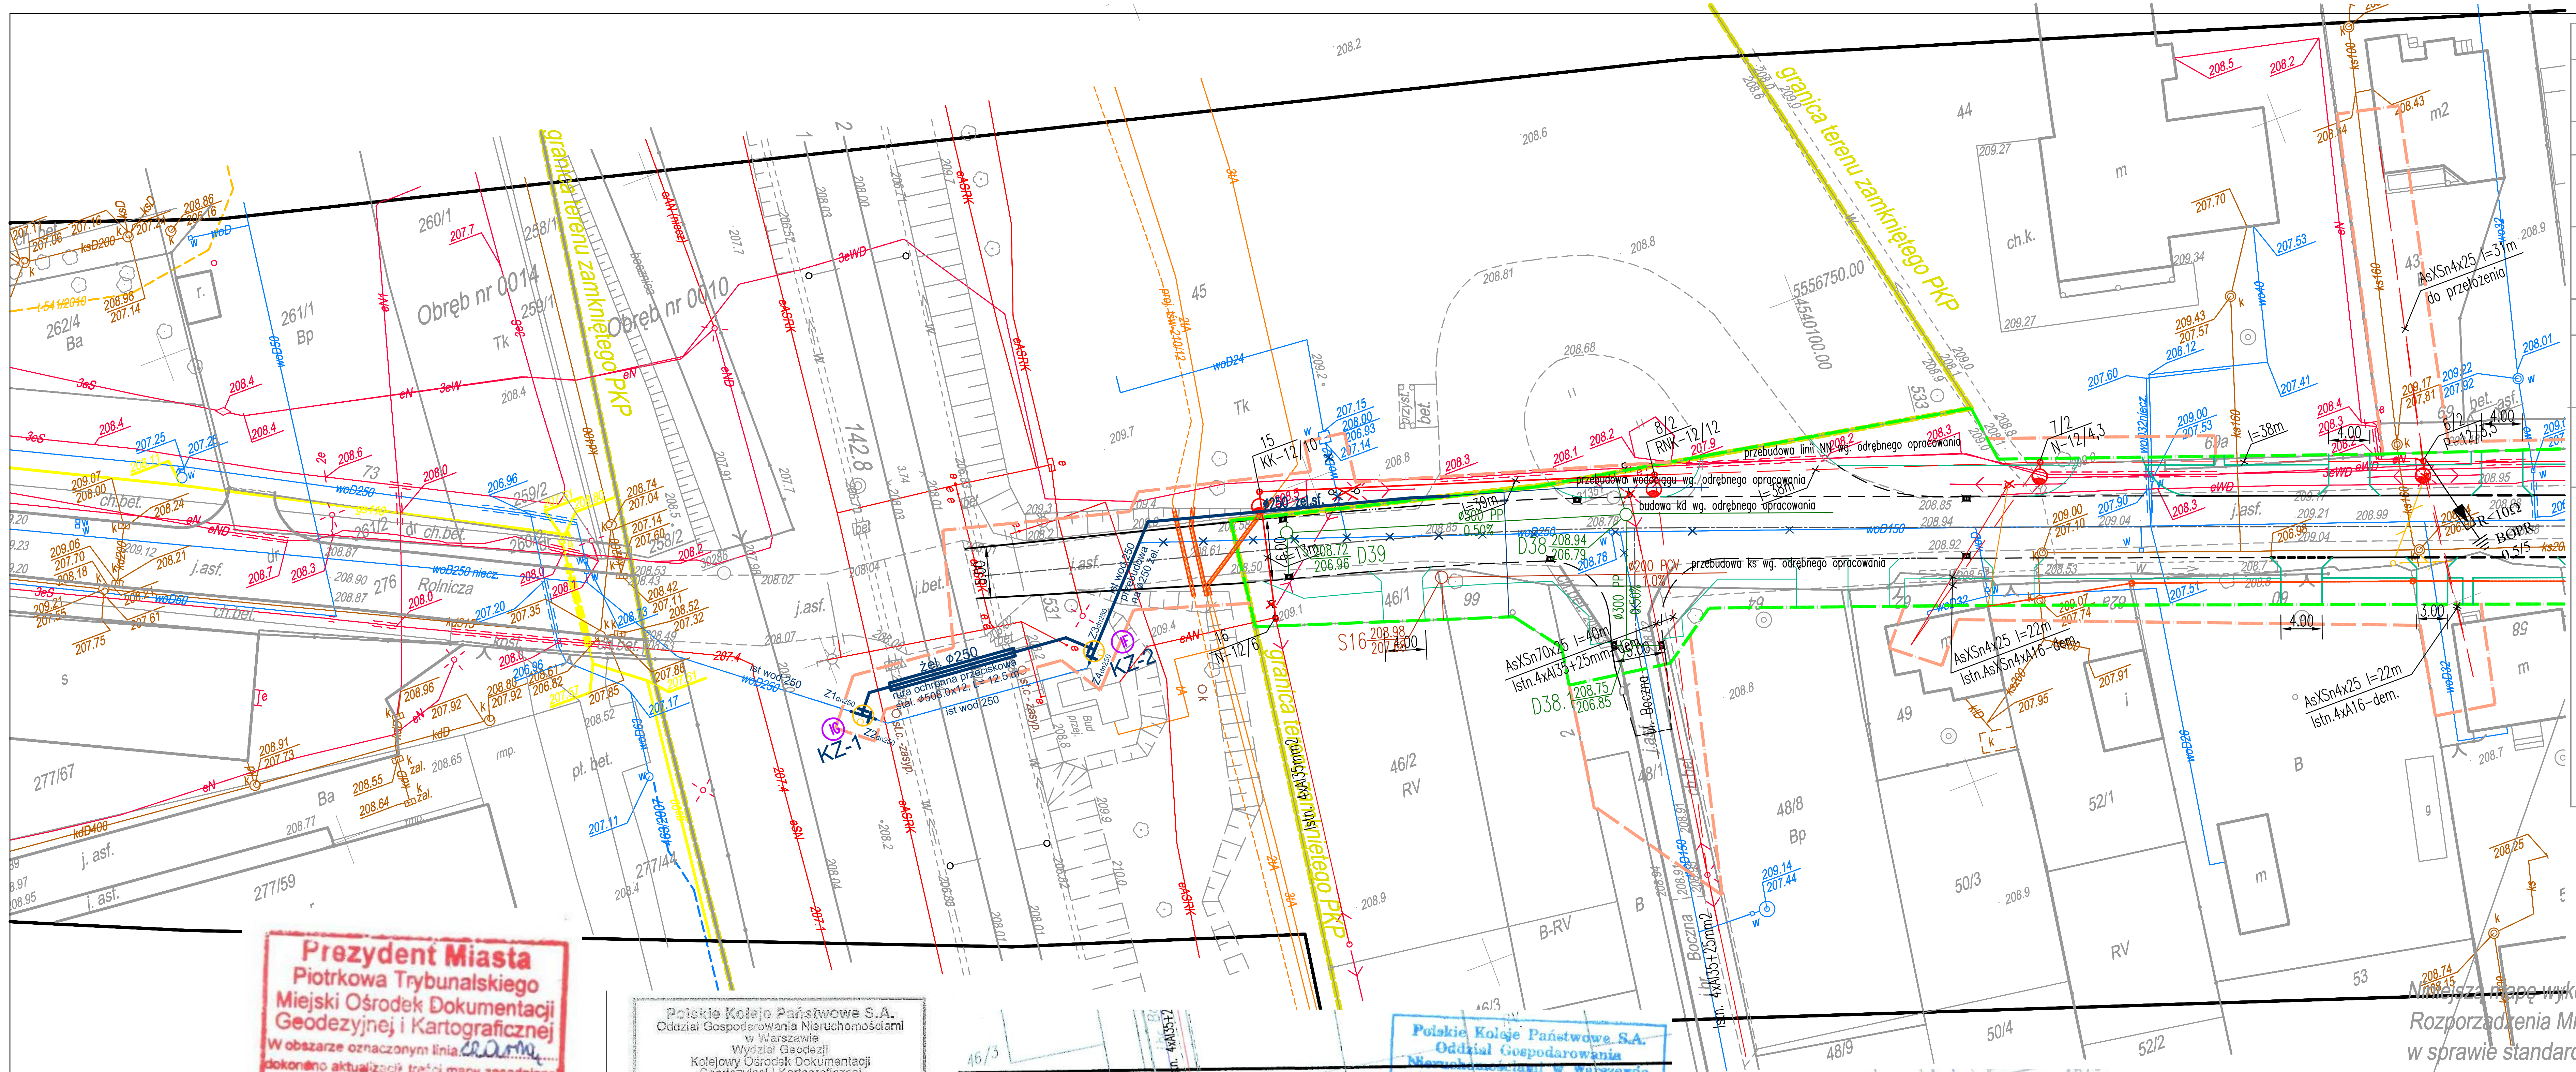

Prezydent Miasta
Piotrkowa Trybunalskiego
Miejski Ośrodek Dokumentacji
Geodezyjnej i Kartograficznej
W obszarze oznaczonym linią czarną dokonano aktualizacji treści mapy zasadniczej. Dokumenty z pomiaru uzupełniającego przyjęto do zasobu miejskiego w dniu 12 MAR. 2013 i zaewidencjonowano pod numerem 1560.-1823-90/2013
Niniejsza mapa może służyć do celów projektowych.
Projektowane obiekty budowlane wymagające pozwolenia na budowę podlegają wytyczeniu i inwentaryzacji powykonawczej przez jednostki uprawnione do wykonywania prac geodezyjnych.
Piotrków Tryb. 12 MAR. 2013

Z up. Prezydenta Miasta
INSPEKTOR
kontroli dokumentacji
geodezyjnej i kartograficznej
Maciej Maciejewski

Polskie Koleje Państwowe S.A.
Oddział Gospodarowania Nieruchomościami w Warszawie
Wydział Geodezji
Kolejowy Ośrodek Dokumentacji Geodezyjnej i Kartograficznej
W obszarze oznaczonym linią kolorem: w granicach dz. PKP - teren
sekcja nr ... zamknięty
dokonano aktualizacji treści mapy kolejowej sytuacyjno-wysokościowej, dokumenty z pomiaru uzupełniającego przyjęto do zasobu
w dniu 2013-03-21 i zaewidencjonowano pod nr N17-M64-6511-97/13
Niniejsza mapa może służyć do celów projektowych
Projektowane obiekty budowlane wymagające pozwolenia na budowę podlegają wytyczeniu i inwentaryzacji powykonawczej po zgłoszeniu przez jednostki uprawnione do wykonawstwa prac geodezyjnych na terenie zamkniętym.
Warszawa, dn. 2013-03-21
KONTROLER
Anna Siwek

Polskie Koleje Państwowe S.A.
Oddział Gospodarowania Nieruchomościami w Warszawie
Wydział Geodezji
UZGADNIANIE DOKUMENTACJI PROJEKTOWEJ SIECI UZBROJENIA TERENU PKP S.A.
03-734 Warszawa, ul. Targowa 74
Załącznik do opinii:
KUD nr 172/2013

Polskie Koleje Państwowe S.A.
Oddział Gospodarowania Nieruchomościami w Warszawie
Wydział Geodezji
03-734 Warszawa, ul. Targowa 74
tel. 022 47 338 41; fax 47 338 51
Linia: Warszawa - Katowice
Woj.: łódzkie
Gmina: Piotrków Trybunalski
Skala 1:500; 1:1000 - Sekcja: numer
Stałego
Usytuowanie przewidywanego przewodu
rozbudowy ulicy wraz z infrastrukturą techniczną
na odcinku od 142,811 do 142,811
wykreślono do realizacji w Wydziale Geodezji.
Przed rozpoczęciem robót należy wystąpić do jednostki geodezyjnej o wyznaczenie trasy przewodu w terenie.
Warszawa, dnia 05.08.2013r.
Z up. Naczelnika Wydziału Geodezji
Główny Specjalista
Andrzej Kamiński

PKP ENERGETYKA S.A.
(dawniej "PKP Energetyka" Sp. z o.o.)
Oddział w Warszawie -
Dystrybucja Energii Elektrycznej
Łódzki Rejon Dystrybucji
ul. Tuwima 28, 90-002 Łódź

UZGADNIA
na warunkach podanych pismem
Nr ER D2-5117-74/2013
z dnia 17.05. 20 13 r.

Specjalista
Wincenty Sroczyński

Niniejszą mapę wykonano bez ustalenia obciążeń wynikających z § 80 ust.4 Rozporządzenia Ministra Spraw Wewnętrznych i Administracji z 09.11.2011r. w sprawie standardów technicznych wykonywania geodezyjnych pomiarów sytuacyjnych i wysokościowych... (Dz.U. z 2011r. nr 263, poz.1572).

Nie wyklucza się istnienia w terenie innych nie wykazanych na niniejszej mapie urządzeń podziemnych, które nie były zgłoszone do inwentaryzacji.
Za przewody nie zgłoszone do inwentaryzacji geodezyjnej wykonawca niniejszej mapy nie ponosi odpowiedzialności.

Punkty osnowy geodezyjnej podlegają ochronie
(Ustawa z dn. 17.05.1989 r. Prawo Geodezyjne i Kartograficzne.
Rozporządzenie Ministra Spraw Wewnętrznych i Administracji z dn. 15.04.1999 r. - Dziennik Ustaw Nr 45 poz. 454)

MAPA DO CELÓW PROJEKTOWYCH

Oznaczenie kancelaryjne zgłoszenia pracy geodezyjnej		KERG 1560-33/2013
Miejscowość:		Piotrków Tryb.
Jednostka ewidencyjna	identyfikator	106201_1
	nazwa	Piotrków Tryb.
Obręb ewidencyjny	identyfikator	0010, 0015, 0016
	nazwa	-
Arkusz 1(4)	Skala mapy	1:500
Nazwa układu współrzędnych	prostokątnych płaskich	1965 (1)
	wysokości	Kronsztadt 60
Oznaczenie granic obszaru, który był przedmiotem aktualizacji:		

ARKADIUSZ BOBRAS
97-300 Piotrków Tryb., ul. Wieniawskiego 19a
NIP 771-152-57-17, REGON 590589978
tel. 0 695-41-78-87, www.bobras-geodezja.com.pl

Nazwa/imię i nazwisko wykonawcy oraz data i podpis osoby reprezentującej wykonawcę

GEODETA UPRAWNIONY
Świad. GGK Nr 17078
mgr inż. Arkadiusz Bobras
20 LUT. 2013

Imię i nazwisko, nr uprawnień oraz data i podpis geodety uprawnionego, który opracował mapę

- Linie rozgraniczające inwestycję (granice terenu projektowanego pasa drogowego)
- Granice terenu pod przebudowę istniejących sieci uzbrojenia terenu i dróg innych kategorii
- Jezdnia
- Krawężnik betonowy (w odrębnym postępowaniu)
- Obrzeże betonowe 6x20 cm (w odrębnym postępowaniu)
- Projektowane osie jezdni
- Przebudowa linii napowietrznej energ. NN
- Projektowane oprawy oświetleniowe
- Przebudowa linii kablowej energ.
- Przebudowa sieci teletechnicznej napowietrznej
- Przebudowa kanalizacji teletechnicznej doziemnej
- Projektowane rury ochronne
- Projektowana kanalizacja deszczowa
- Przebudowa z rozbudową kanalizacji sanitarnej
- Przebudowa z rozbudową sieci wodociągowej
- Hydranty
- Elementy istniejącej infrastruktury do likwidacji
- Projektowane wpusty ściekowe

Rewizja	Modyfikacja	Obiekt :	Projektant	Uprawnienia: (specjalność, nr)	Data	Podpis
Jedn. Opracowująca: NEOINVEST Sp. z o.o. NEOINVEST spółka z o.o. 25-323 KIELCE Al. Solidarności 34		"Rozbudowa ul. Rolniczej na odcinku od torów do ul. Spacerowej, rozbudowy ul. Spacerowej na odcinku od ul. Krętej do ul. Jerozolimskiej i przebudowy ul. Jerozolimskiej na odcinku od ul. Spacerowej do ul. Rzemieślniczej w Piotrkowie Tryb. wraz z infrastrukturą techniczną." Zadanie 4 Budowa i przebudowa infrastruktury w terenie zamkniętym pod torami PKP w ciągu ul. Rolniczej w Piotrkowie Trybunalskim	mgr inż. Lesław Strzałka	wod-kan KL-197/87	12.2013	
			Opracował: mgr inż. Arkadiusz Strzałka		12.2013	
		Inwestor : Miasto Piotrków Trybunalski, Pasaż Karola Rudowskiego 10, Piotrków Tryb. 97-300	Sprawdził: mgr inż. Bożena Komerska	wod-kan KL-154/92	12.2013	
Projekt Nr :		Etap projektowania : PROJEKT WYKONAWCZY	Branża : ZADANIE 4 SANITARNA WODOCIĄG			
Data : 12.2013 Skala : 1:500		Tytuł rysunku : PLAN SYTUACYJNY (Rolnicza)	Numer rysunku / Ścieżka dostępu: W01		Rewizja :	